

1413

1357/3


Gleisanlage

Bahnhof
1357/11

1357/6

Bahnhofstraße


1392/1

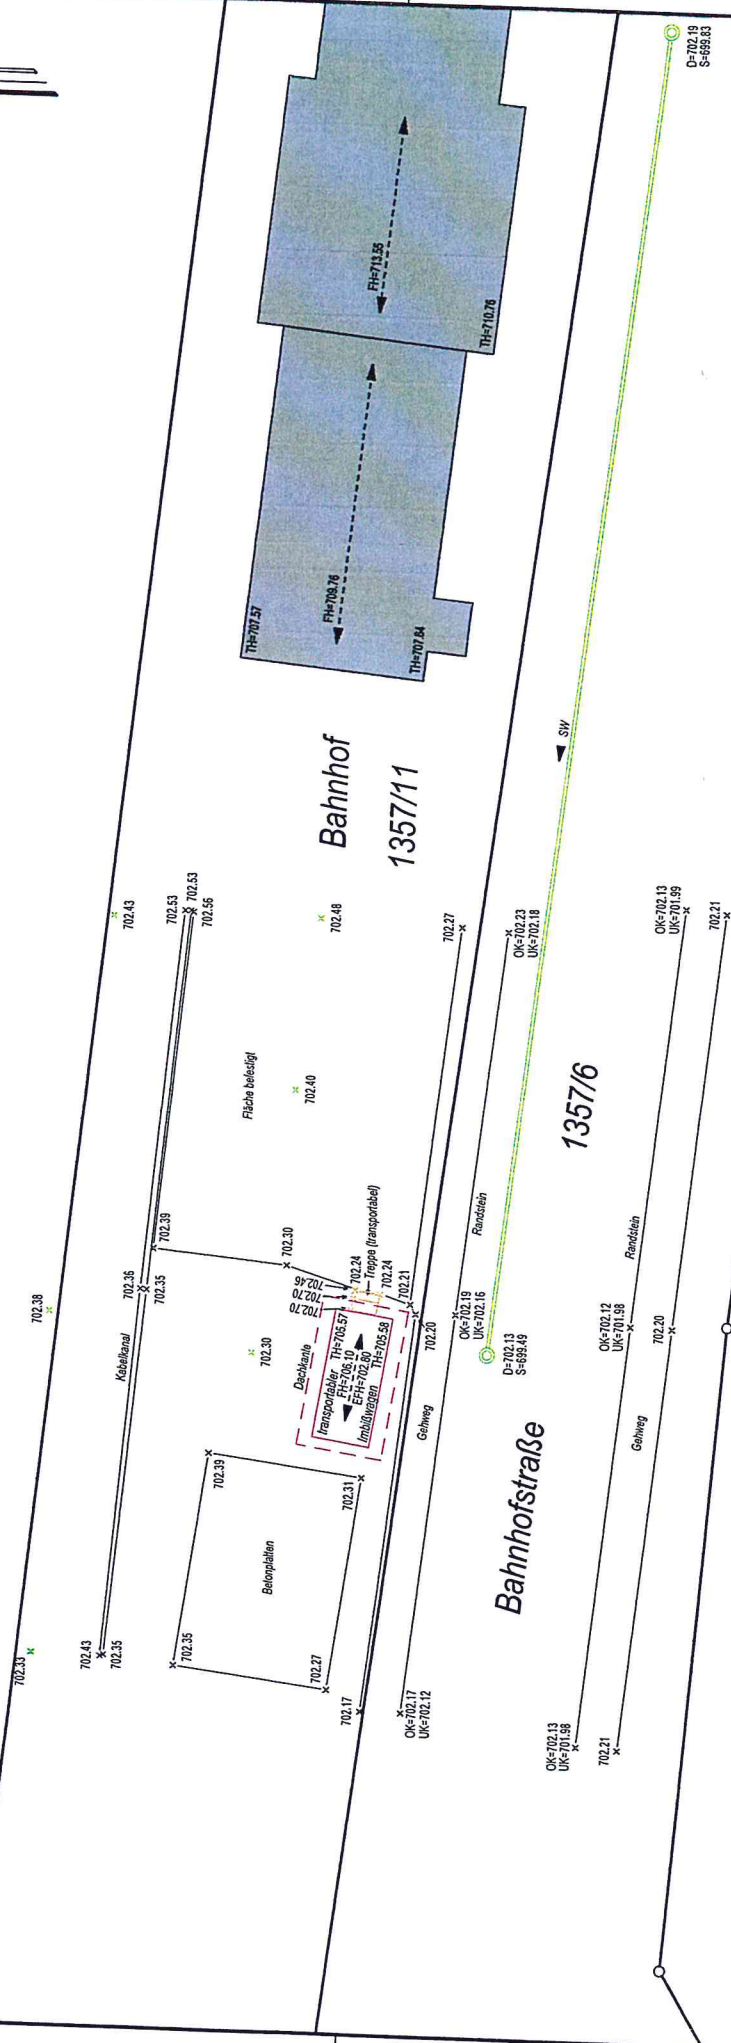

Bestandsplan

Projekt: Imbißwagen (transportabel)
 Gemarkung: Blumberg
 Flurstück: 1357/11
 M. 1:200
 Gefertigt: 10.04.2018
 Geänd./erg.: 218134

mandolla + gilbert
vermietung
 78952 NS Willingen · Fon. +49 7721 79007 · Web www.ingemulb

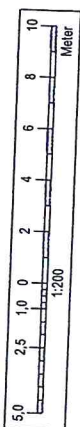

DATE: 10.04.2018 11:34